MAPA DO CELÓW PROJEKTOWYCH
Powiat: miński, Miasto: Halinów, dz. 657
Skala : 1: 500 (mapa numeryczna)

Wykonawca pomiaru uzupełniającego zaktualizował istniejącą treść mapy według stanu na dzień 10.03.2006 r. w granicach wykreślonej aktualizacji. Nie wyklucza się istnienia w terenie urządzeń podziemnych, które nie zostały zgłoszone do inwentaryzacji.

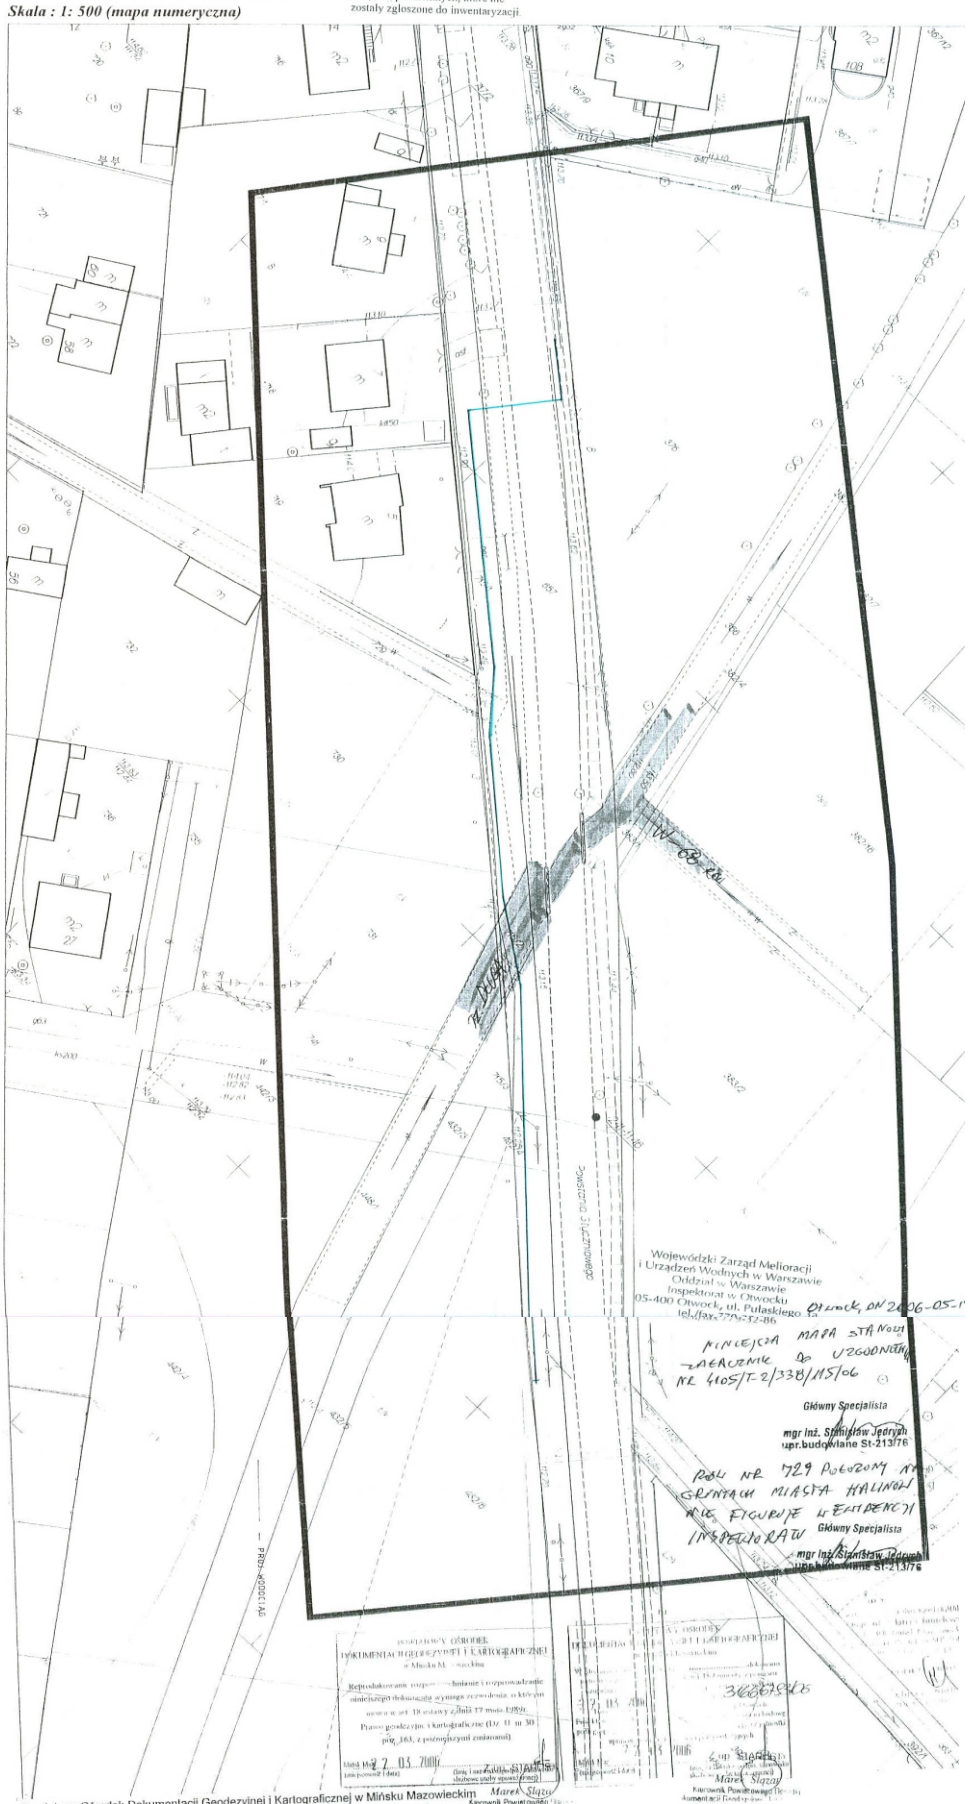

Wojewódzki Zarząd Melioracji
i Urządzeń Wodnych w Warszawie
Oddział w Warszawie
Inspektorat w Otwocku
05-400 Otwock, ul. Pułaskiego 9
tel./fax 779-32-86

Otwock, dn. 24.06.2006 r.

MINIEJSZA MAPA STANOWI
ZAŁĄCZNIK DO UZGODNIENIA
NR 4105/T-2/338/MS/06

Główny Specjalista
mgr inż. Stanisław Jędrych
upr. budowlane St-213/76

ROK NR 729 POŁOŻONY NA
GRUNTACH MIASTA HALINÓW
NIE FIGURUJE W EWIDENCJI
INSPEKTORATU

Główny Specjalista
mgr inż. Stanisław Jędrych
upr. budowlane St-213/76

PODSTAWOWY OŚRODEK DOKUMENTACJI GEODEZYJNEJ I KARTOGRAFICZNEJ
w Mińsku Mazowieckim

Reprodukowanie oraz udostępnianie osobom trzecim niniejszego dokumentu wymaga zezwolenia, o którym mowa w art. 18 ustawy z dnia 17 maja 1989 r. Prawo geodezyjne i kartograficzne (Dz. U. nr 30 poz. 163, z późniejszymi zmianami).

Mińsk Maz. 27.05.2006 r. (data)
Zatwierdzam (podpis i pieczęć służbowa upoważnionej osoby)
Marek Stążka
Kierownik Powiatowego Ośrodka Dokumentacji Geodezyjnej

PODSTAWOWY OŚRODEK DOKUMENTACJI GEODEZYJNEJ I KARTOGRAFICZNEJ

Mińsk Maz. 27.05.2006 r. (data)
(podpis i pieczęć służbowa upoważnionej osoby)
Marek Stążka
Kierownik Powiatowego Ośrodka Dokumentacji Geodezyjnej

3666/2006

Powiatowy Ośrodek Dokumentacji Geodezyjnej i Kartograficznej w Mińsku Mazowieckim
Opracowano systemem GEO-MAP. Wydrukował(a) : Justyna Bocheńska 2006.03.20

PA DO CELÓW PROJEKTOWYCH
iat: miński, Miasto: Halinów, dz. 657
a : 1: 500 (mapa numeryczna)

Wykonawca pomiaru uzupełniającego zaktualizował istniejącą treść mapy według stanu na dzień 10.03.2006 r. w granicach wykreślonej aktualizacji. Nie wyklucza się istnienia w terenie urządzeń podziemnych, które nie zostały zgłoszone do inwentaryzacji.

WYKAZ WSPÓŁRZĘDNYCH

Nr	X	Y
2	-1482.80	24251.50
3	-1493.90	24242.90
4	-1517.20	24271.40
5	-1528.70	24282.40
6	-1554.45	24315.60
7	-1591.30	24354.15

GEODETA UPRAWNIONY
mgr inż. Maria Chmielewska
uprawnienia Nr 9571

STAROSTWO POWIATOWE w MIŃSKU MAZOWIECKIM
Na podstawie art.28 ust.1 ustawy z dn. 17.05.1989r. Prawo geodezyjne i kartograficzne (t.j. z 2000r. Dz.U.Nr 100, poz. 1086 z późn. zm.) oraz zarządzenia Starosty Mińskiego z dnia 30.12.2005r. nr 58/2005 dokonano koordynacji usytuowania projektowanych sieci uzbrojenia terenu: SIEĆ WODOCIĄGOWA
Skoordynowane usytuowanie sieci uzbrojenia terenu podlega wytyczeniu i geodezyjnej inwentaryzacji powykonawczej przez uprawnionego do wykonywania prac geodezyjnych. W razie niezgodności realizacji sieci uzbrojenia terenu z uzgodnionym projektem inwestor zobowiązany jest przedłożyć mapę z wynikami pomiarów powykonawczych właściwemu organowi administracji architektoniczno-budowlanej. Koordynacja zachowuje ważność przez okres 3 lat od dnia wydania opinii w sprawie uzgodnienia usytuowania projektowanych sieci uzbrojenia terenu. Koordynacji nad ważność w przypadku o którym mowa w § 13 rozporządzenia Ministra Rozwoju Regionalnego i Budownictwa z dnia 02.04.2001r. w sprawie geodezyjnej ewidencji sieci uzbrojenia terenu oraz zespołów uzgodnionej dokumentacji projektowej (Dz. U. Nr 62, poz. 636).
6744/.348/06 Mińsk Mazowiecki, dnia 2006 -03- 03
Z up. Starosty
Krystyna Wilk
Przewodniczący Zespołu ds. Koordynacji Usytuowania Projektowanych Sieci Uzbrojenia Terenu

UPRAWNIONY PROJEKTANT
w specjalności instalacyjnej sanitarnej
Nr uprawnień GP/ 2/4/30/23/90
mgr inż. Anna Kąca

POWIATOWY OŚRODEK DOKUMENTACJI GEODEZYJNEJ I KARTOGRAFICZNEJ w Mińsku Mazowieckim
Reprodukowanie rozpowszechnianie i rozpowszechnianie niniejszego dokumentu wymaga zezwolenia, o którym mowa w art. 18 ustawy z dnia 17 maja 1989r. Prawo geodezyjne i kartograficzne (Dz. U. nr 30 poz. 163 z późniejszymi zmianami).
22.03.2006
Mińsk Maz. (miejscowość i data)
Z up. STAROSTY
Marek Sitek
Kierownik Powiatowego Ośrodka Dokumentacji Geodezyjnej i Kartograficznej

POWIATOWY OŚRODEK DOKUMENTACJI GEODEZYJNEJ I KARTOGRAFICZNEJ w Mińsku Mazowieckim
Wpłynęło dnia 22.03.2006 pod poz. 3166/2006
22.03.2006
Marek Sitek
Kierownik Powiatowego Ośrodka Dokumentacji Geodezyjnej i Kartograficznej

USŁUGI GEODEZYJNO-KARTOGRAFICZNE
mgr inż. Maria Chmielewska
05-300 Mińsk Mazowiecki
ul. Kościuszki 25, tel. 0-605 947 137
NIP 822-001-63-11
GEODETA UPRAWNIONY
Maria Chmielewska
uprawnienia Nr 9571

Powstania Stycznowego

APA DO CELÓW PROJEKTOWYCH
wiat: miński, Miasto: Halinów, dz. 657
ala : 1: 500 (mapa numeryczna)

Wykonawca pomiaru uzupełniającego zaktualizował istniejącą treść mapy według stanu na dzień 10.03.2006 r. w granicach wykreślonej aktualizacji. Nie wyklucza się istnienia w terenie urządzeń podziemnych, które nie zostały zgłoszone do inwentaryzacji.

wiatowy Ośrodek Dokumentacji Geodezyjnej i Kartograficznej w Mińsku Mazowieckim
racowano systemem GEO-MAP. Wydrukował(a) : Justyna Bocheńska 2006.03.20

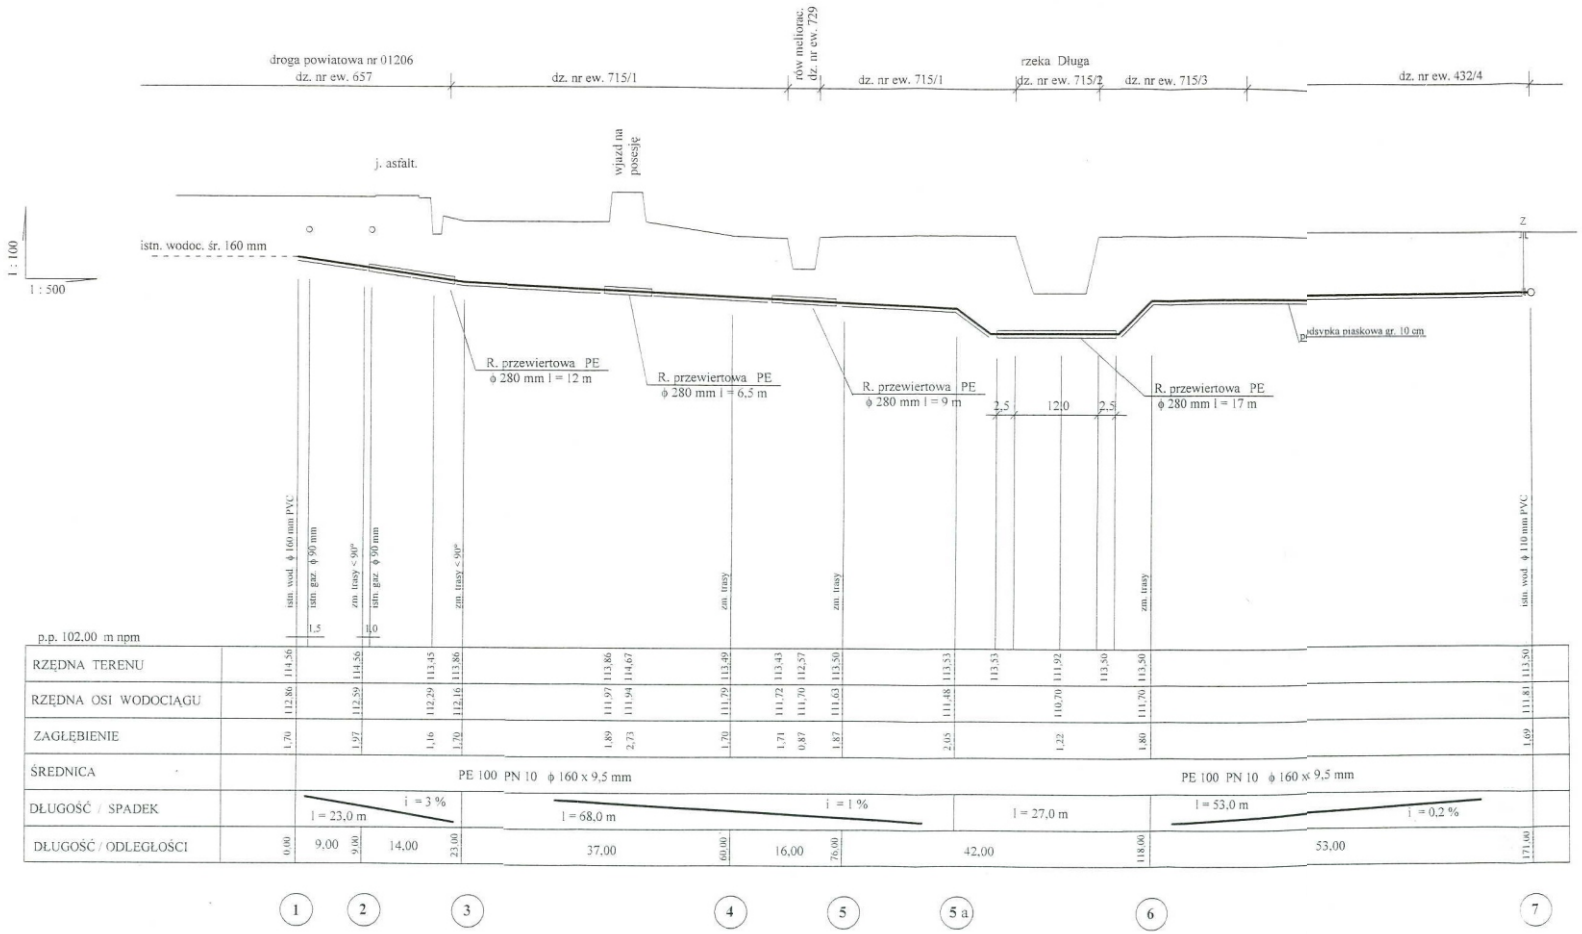

UZGODNIONO
Urząd Miejski w Halinowie
Referat Gospodarki Komunalnej
i Inwestycji
03. 04. 2006

PROJEKTOWANIE W BUDOWNICTWIE
mgr inż. Anna Kaca Mińsk Mazowiecki ul.Kolowa 6
upr. GPB 4224/30/23/90

Projekt: SIEĆ WODOCIĄGOWA
Rysunek: PROFIL
Adres budowy: HALINÓW UL. POWSTANIA STYCZNIOWEGO
Inwestor: URZĄD MIEJSKI W HALINOWIE
Projektant: mgr inż. Anna Kaca UPRAWNIENIA BUDOWLANE
data: 2006r skala 1:100/500 rys. nr 3
Nr uprawnień GPB 4224/30/23/90

mgr inż Anna Kaca

\PA DO CELÓW PROJEKTOWYCH
viat: miński, Miasto: Halinów, dz. 657
la : 1: 500 (mapa numeryczna)

W... ...awca pomiaru uzupełniającego zaktualizował istniejącą treść mapy według stanu na dzień 10.03.2006 r. w granicach wykreślonej aktualizacji. Nie wyklucza się istnienia w terenie urządzeń podziemnych, które nie zostały zgłoszone do inwentaryzacji.

WYKAZ WSPÓŁRZĘDNYCH

Nr	X	Y
2	-1482.80	24251.50
3	-1493.90	24242.90
4	-1517.20	24271.40
5	-1528.70	24282.40
6	-1554.45	24315.60
7	-1591.30	24354.15

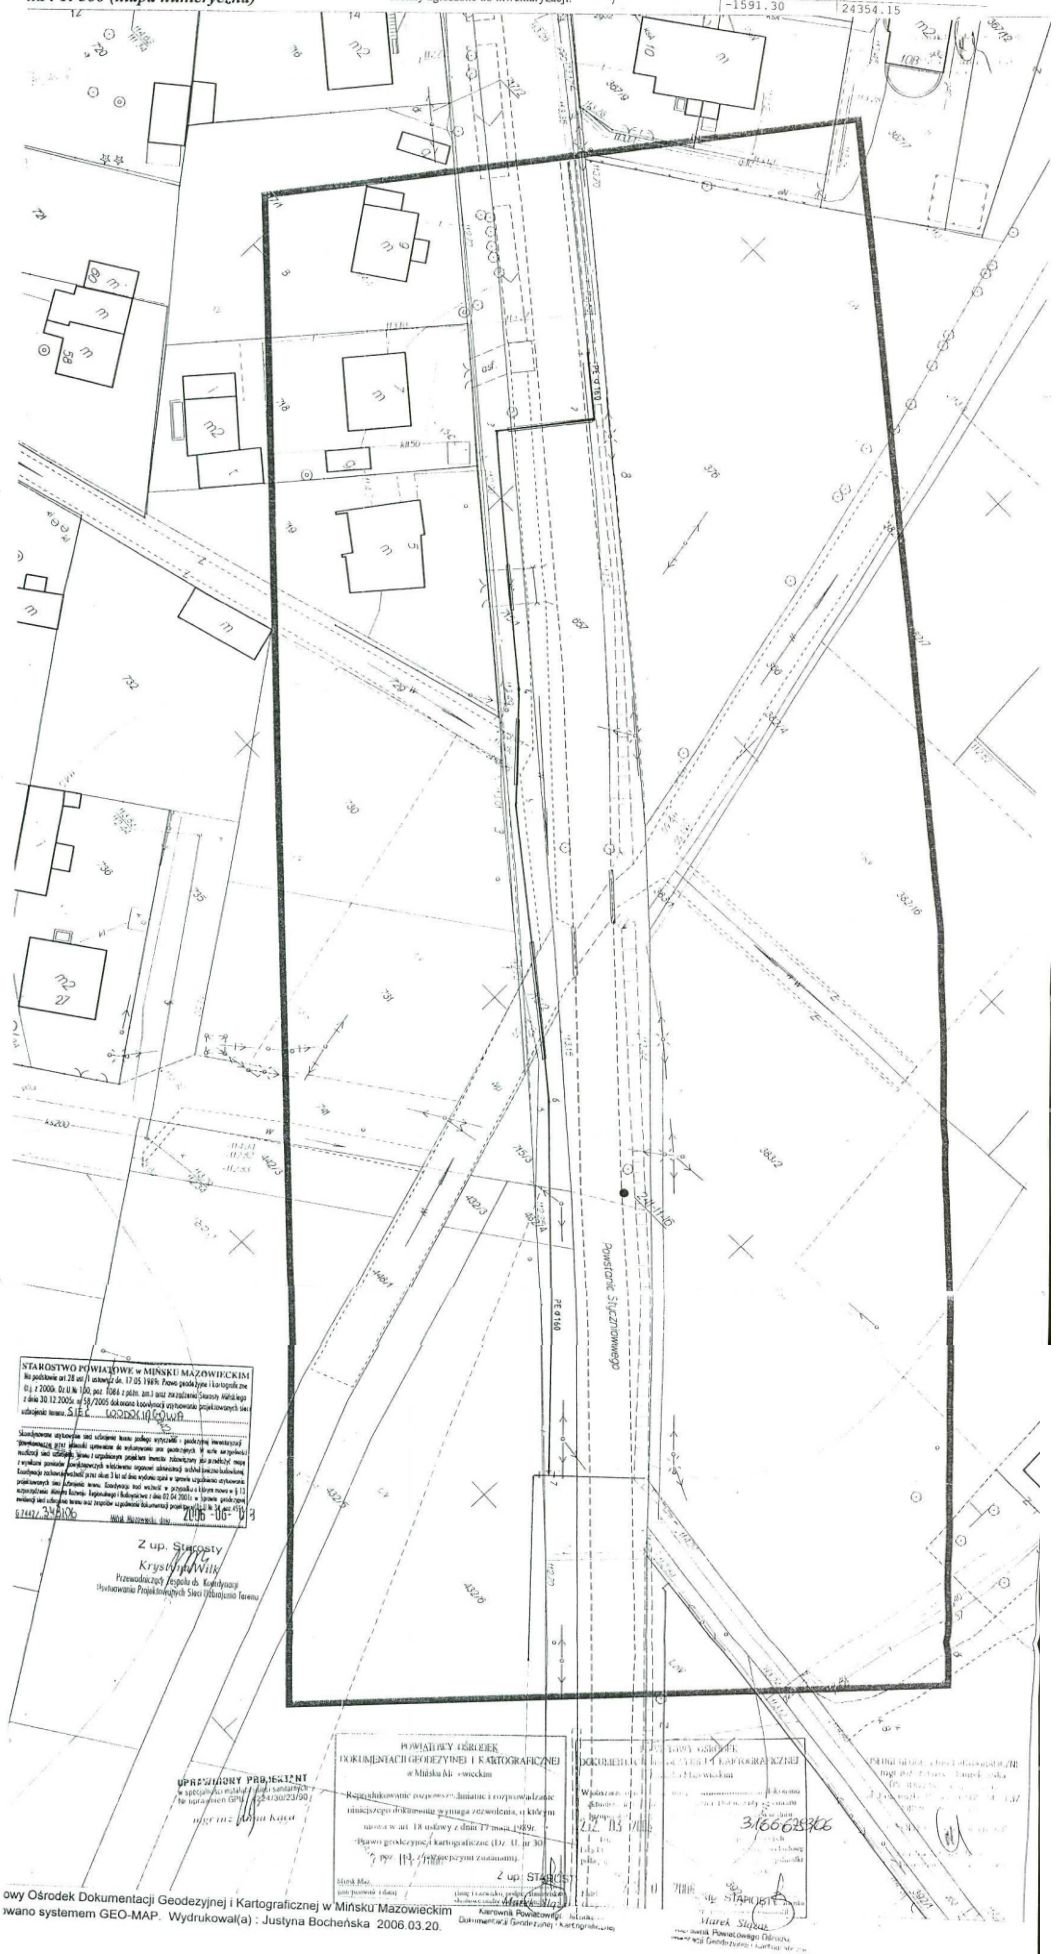

STAROSTWO POWIATOWE w MIŃSKU MAZOWIECKIM
na podstawie art. 28 ust. 1 ustawy z dn. 17.05.1989r. Prawo geodezyjne i kartograficzne
(tj. z 2000r. Dz.U.Nr 100, poz. 1086 z późn. zm.) oraz rozporządzenia Starosty Mińskiego
z dnia 30.12.2005r. nr 58/2005 dokonano koordynacji usytuowania projektowanych sieci
uzbrojenia terenu: SIEĆ WODOCIĄGOWA

Z up. Starosty
Krystyna Wilk
Przewodniczący Zespołu ds. Koordynacji
Usytuowania Projektowanych Sieci Uzbrojenia Terenu

2006 -06- 03

UPRAWNIONY PROJEKTANT

POWIATOWY OŚRODEK
DOKUMENTACJI GEODEZYJNEJ I KARTOGRAFICZNEJ
w Mińsku Mazowieckim

Z up. STAROSTY

Marek Sługocki
Kierownik Powiatowego Ośrodka
Dokumentacji Geodezyjnej i Kartograficznej

owy Ośrodek Dokumentacji Geodezyjnej i Kartograficznej w Mińsku Mazowieckim
owano systemem GEO-MAP. Wydrukował(a) : Justyna Bocheńska 2006.03.20.